



МУНИЦИПАЛЬНОЕ СОБРАНИЕ
ВНУТРИГОРОДСКОГО МУНИЦИПАЛЬНОГО ОБРАЗОВАНИЯ
ПРЕСНЕНСКОЕ
В ГОРОДЕ МОСКВЕ

РЕШЕНИЕ

14.09.2015 № 61/25/1192-МС

О согласовании установки ограждающих устройств (2 шлагбаумов) на придомовой территории во внутригородском муниципальном образовании Пресненское в городе Москве по адресу: ул. Красная Пресня, д. 23, корпус «А», строение 1

На основании пункта 5 части 2 статьи 1 Закона города Москвы от 11 июля 2012 года № 39, в соответствии с Постановлением Правительства Москвы от 02 июля 2013 года № 428 - ПП «О порядке установки ограждений на придомовых территориях в городе Москве»,

муниципальное Собрание решило:

1.Согласовать установку ограждающих устройств (2 шлагбаумов) на придомовой территории во внутригородском муниципальном образовании Пресненское в городе Москве по адресу: ул. Красная Пресня, д. 23, корпус «А», строение 1

2.Собственникам помещений при установке и последующей эксплуатации ограждающих устройств (2 шлагбаумов) обеспечить круглосуточный и беспрепятственный проезд на придомовую территорию пожарной техники, транспортных средств правоохранительных органов, скорой медицинской помощи, служб Министерства Российской Федерации по делам гражданской обороны, чрезвычайным ситуациям и ликвидации последствий стихийных бедствий, организаций газового хозяйства и коммунальных служб.

3.Направить настоящее решение главе управы Пресненского района города Москвы, выдать решение лицу, уполномоченному на представление интересов собственников помещений по вопросам, связанным с установкой ограждающих устройств и их демонтажем.

4.Опубликовать настоящее решение в бюллетене «Московский муниципальный вестник» и разместить на официальном сайте www.presnyavmo.ru.

5.Настоящее решение вступает в силу со дня его принятия.

6.Контроль за выполнением настоящего решения возложить на депутата муниципального Собрания Новикова Ю.В.

**Руководитель внутригородского
Муниципального образования
Пресненское в городе Москве**

П.П.Петров


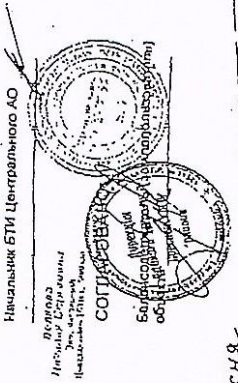
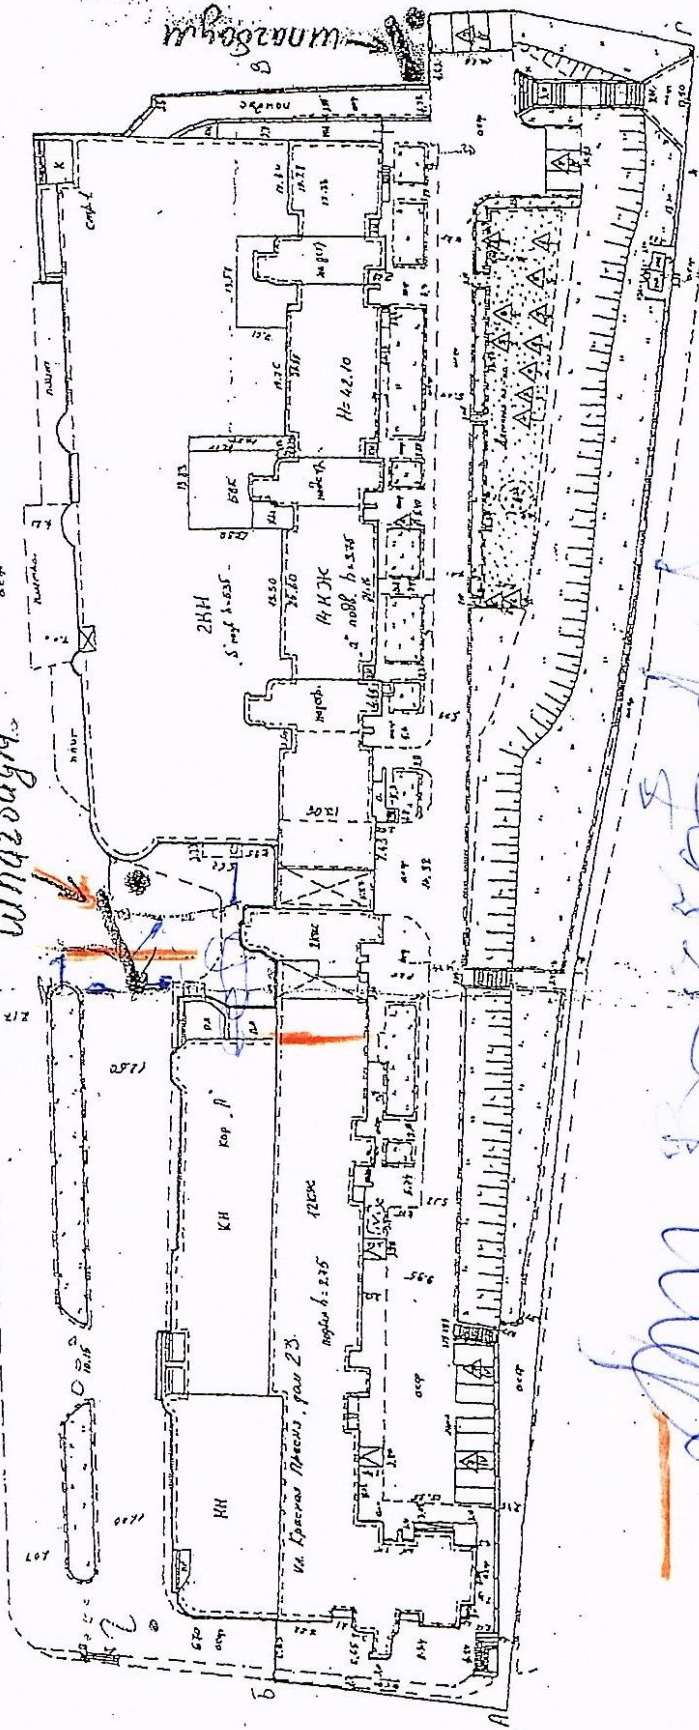

В.В. Мещеряков

