



МУНИЦИПАЛЬНОЕ СОБРАНИЕ
ВНУТРИГОРОДСКОГО МУНИЦИПАЛЬНОГО ОБРАЗОВАНИЯ
ПРЕСНЕНСКОЕ
В ГОРОДЕ МОСКВЕ

РЕШЕНИЕ

22.10.2015 № 63/14/1232-МС

О согласовании установки ограждающего устройства (шлагбаума) на придомовой территории во внутригородском муниципальном образовании Пресненское в городе Москве по адресу: ул. М. Грузинская, д. 25, стр. 2

На основании пункта 5 части 2 статьи 1 Закона города Москвы от 11 июля 2012 года № 39, в соответствии с Постановлением Правительства Москвы от 02 июля 2013 года № 428 - ПП «О порядке установки ограждений на придомовых территориях в городе Москве», рассмотрев протокол общего собрания собственников от 26 февраля 2015 года,

муниципальное Собрание решило:

1.Согласовать установку ограждающего устройства (шлагбаума) на придомовой территории во внутригородском муниципальном образовании Пресненское в городе Москве по адресу: ул. М. Грузинская, д.25, стр.2.

2.Собственникам помещений в многоквартирном доме при установке и последующей эксплуатации ограждающего устройства (шлагбаума) обеспечить круглосуточный и беспрепятственный проезд на придомовую территорию пожарной техники, транспортных средств правоохранительных органов, скорой медицинской помощи, служб Министерства Российской Федерации по делам гражданской обороны, чрезвычайным ситуациям и ликвидации последствий стихийных бедствий, организаций газового хозяйства и коммунальных служб.

3.Рекомендовать уполномоченному лицу на представление интересов собственников помещений в многоквартирном доме по вопросам, связанным с установкой ограждающих устройств и их демонтажем, обеспечить передачу одного экземпляра брелока (иного устройства, телефонного кода и тп) для открывания ограждающего устройства (ограждающих устройств) в районную диспетчерскую службу ГБУ «Жилищник Пресненского района».

4.Направить настоящее решение главе управы Пресненского района города Москвы, выдать решение лицу, уполномоченному на представление интересов собственников помещений в многоквартирном доме по вопросам, связанным с установкой ограждающих устройств и их демонтажем.

5.Опубликовать настоящее решение в бюллетене «Московский муниципальный вестник» и разместить на официальном сайте www.presnyavmo.ru.

6.Настоящее решение вступает в силу со дня его принятия.

7.Контроль за выполнением настоящего решения возложить на депутата муниципального Собрания Грехову Т.А.


**Руководитель внутригородского
Муниципального образования
Пресненское в городе Москве**

П.П.Петров

Наименование объекта благоустройства:
 Исполнитель: КУРЕНКО Д.А.
 Инж. по учету земель: Е.А. Сидорова
 Дата составления: 28.07.2008




ИНВЕНТАРИЗАЦИОННЫЙ ПЛАН
 Исполнительная съемка М 1:500

(на планчике заведомо благоустроенная в эксплуатацию или эксплуатировавшаяся ранее территория)

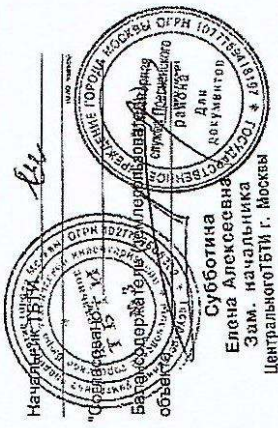
 Субботина
 Елена Алексеевна
 Зам. начальника

Экспликация
 объекта благоустройства (кв. м.)

1. ПЛОЩАДЬ ПЛОЩАДИ БЛАГОУСТРАИВАЕМОЙ ТЕРРИТОРИИ в том числе:	<u>2640</u>
2. ПЛОЩАДЬ ЗАСТРОЙКИ:	<u>421</u>
3. ПЛОЩАДЬ ПРУДОВ:	<u>1559</u>
4. ПЛОЩАДЬ ТРОТУАРОВ:	<u>52</u>
5. ПЛОЩАДЬ ДОРОЖЕК:	<u>54</u>
6. ПЛОЩАДЬ ОТМОСТОК:	<u>69</u>
7. ПЛОЩАДЬ ОБЪЕМНЫХ УЧАСТКОВ:	<u>367</u>
в том числе, застройки:	
8. ПЛОЩАДЬ ВОДНЫХ ПОВЕРХНОСТЕЙ:	<u>105</u>
9. ПЛОЩАДЬ ПЛОСКОСТНЫХ СООРУЖЕНИЙ (объемов) в том числе:	
а) детские площадки	
б) площадки игрового оздеса	
в) спортивные площадки	
г) системы водоотведения	
д) площадки временного размещения грузов и бытовых отходов	<u>105</u>
е) хозяйственные площадки	
ж) площадки для выгула домашних животных	
з) площадки для мусоросборников	
10. ГРУНТОВЫЕ ПОКРЫТИЯ	<u>13</u>
11. ПРОЧИЕ ТЕРРИТОРИИ	

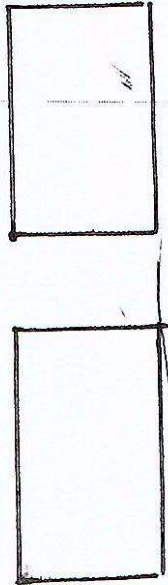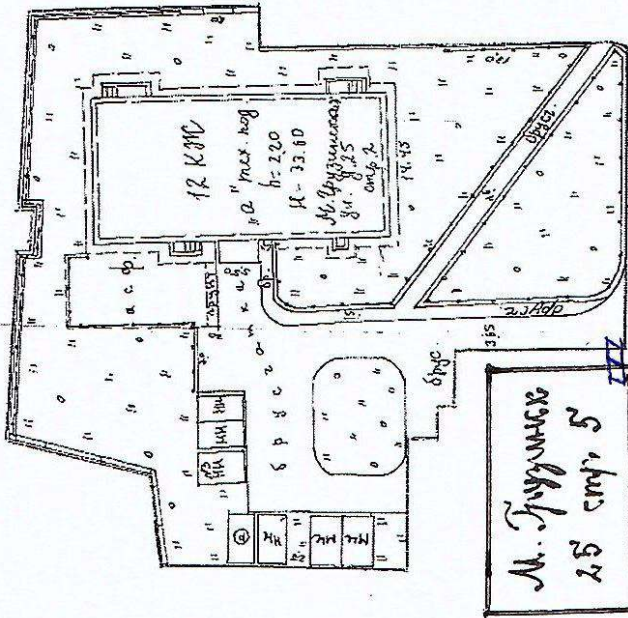


Граница объекта благоустройства

ПАСПОРТ №