



**МУНИЦИПАЛЬНОЕ СОБРАНИЕ**  
**ВНУТРИГОРОДСКОГО МУНИЦИПАЛЬНОГО ОБРАЗОВАНИЯ**  
**ПРЕСНЕНСКОЕ**  
В ГОРОДЕ МОСКВЕ

**РЕШЕНИЕ**

22.10.2015 № 63/17/1232-МС

**О согласовании установки ограждающего устройства (шлагбаума) на придомовой территории во внутригородском муниципальном образовании Пресненское в городе Москве по адресу: ул. М. Грузинская, д. 25. стр. 2**

На основании пункта 5 части 2 статьи 1 Закона города Москвы от 11 июля 2012 года № 39, в соответствии с Постановлением Правительства Москвы от 02 июля 2013 года № 428 - ПП «О порядке установки ограждений на придомовых территориях в городе Москве», рассмотрев протокол общего собрания собственников от 26 февраля 2015 года,

**муниципальное Собрание решило:**

1.Согласовать установку ограждающего устройства (шлагбаума) на придомовой территории во внутригородском муниципальном образовании Пресненское в городе Москве по адресу: ул. М. Грузинская, д.25, стр.2.

2.Собственникам помещений в многоквартирном доме при установке и последующей эксплуатации ограждающего устройства (шлагбаума) обеспечить круглосуточный и беспрепятственный проезд на придомовую территорию пожарной техники, транспортных средств правоохранительных органов, скорой медицинской помощи, служб Министерства Российской Федерации по делам гражданской обороны, чрезвычайным ситуациям и ликвидации последствий стихийных бедствий, организаций газового хозяйства и коммунальных служб.

3.Рекомендовать уполномоченному лицу на представление интересов собственников помещений в многоквартирном доме по вопросам, связанным с установкой ограждающих устройств и их демонтажем, обеспечить передачу одного экземпляра брелока (иного устройства, телефонного кода и тп) для открывания ограждающего устройства (ограждающих устройств) в районную диспетчерскую службу ГБУ «Жилищник Пресненского района».

4.Направить настоящее решение главе управы Пресненского района города Москвы, выдать решение лицу, уполномоченному на представление интересов собственников помещений в многоквартирном доме по вопросам, связанным с установкой ограждающих устройств и их демонтажем.

5.Опубликовать настоящее решение в бюллетене «Московский муниципальный вестник» и разместить на официальном сайте [www.presnyavmo.ru](http://www.presnyavmo.ru).

6.Настоящее решение вступает в силу со дня его принятия.

7.Контроль за выполнением настоящего решения возложить на депутата муниципального Собрания Грехову Т.А.

**Руководитель внутригородского  
Муниципального образования  
Пресненское в городе Москве**

**П.П.Петров**

Наименование объекта благоустройства:

 ТЕХНИК-ГЕОДЕЗИСТ Куценко Д.А.

Исполнитель: Куценко Д.А.

Инж. по учету земель: Куценко Д.А.

Дата составления: 28.07.2008




ИНВЕНТАРИЗАЦИОННЫЙ ПЛАН  
 Исполнительная съемка М 1:500

(на плановый вид объекта благоустройства в эксплуатацию или эксплуатацию паспорту)

 Субботина Елена Алексеевна  
 Зам. начальника  
 Центрального бюро  

Экспликация  
 объекта благоустройства (кв. м.)

1. ОБЩАЯ ПЛОЩАДЬ БЛАГОУСТРАИВАЕМОЙ ТЕРРИТОРИИ в том числе:	<u>2640</u>
а) площадь застройки:	<u>421</u>
б) площадь проездов:	<u>1559</u>
в) площадь тротуаров:	<u>52</u>
г) площадь дорожек:	<u>54</u>
д) площадь отмосток:	<u>69</u>
е) площадь озелененных участков:	<u>367</u>
в том числе, в частности:	
ж) площадь водных поверхностей:	
з) площадь плоскостных сооружений (бассейны) в том числе:	<u>105</u>
и) детские площадки:	
к) площадки этого вида:	
л) спортивные площадки:	
н) площадки временного размещения (свалки и стихийных свалки)	<u>105</u>
о) хозяйственные площадки:	
п) площадки для выгула домашних животных:	
р) площадки для мусоросборников:	
10. ГРУНТОВЫЕ ПОКРЫТИЯ	<u>13</u>
11. ПРОЧИЕ ТЕРРИТОРИИ	

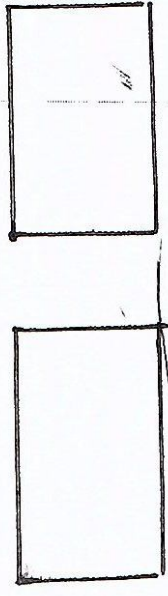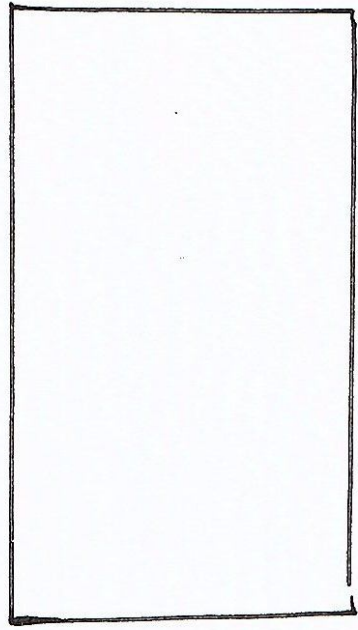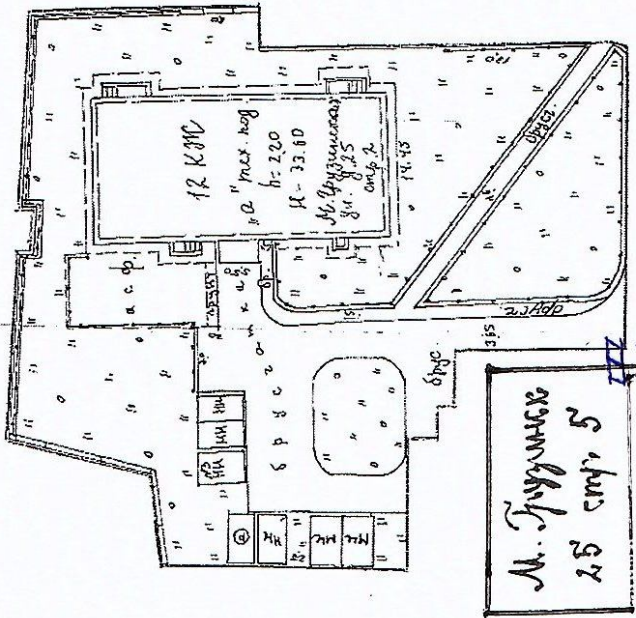


Граница объекта благоустройства

ПАСПОРТ №