



МУНИЦИПАЛЬНОЕ СОБРАНИЕ
ВНУТРИГОРОДСКОГО МУНИЦИПАЛЬНОГО ОБРАЗОВАНИЯ
ПРЕСНЕНСКОЕ
В ГОРОДЕ МОСКВЕ

РЕШЕНИЕ

22.10.2015 № 63/18/1233-МС

О согласовании установки ограждающих устройств (2 шлагбаумов) на придомовой территории во внутригородском муниципальном образовании Пресненское в городе Москве по адресу: ул. М. Грузинская, д. 29, д.29 стр.1, д. 29 стр.3

На основании пункта 5 части 2 статьи 1 Закона города Москвы от 11 июля 2012 года № 39, в соответствии с Постановлением Правительства Москвы от 02 июля 2013 года № 428 - ПП «О порядке установки ограждений на придомовых территориях в городе Москве», рассмотрев протоколы общих собраний собственников помещений от 8 сентября 2015 года,

муниципальное Собрание решило:

1.Согласовать установку ограждающих устройств (2 шлагбаумов) на придомовой территории во внутригородском муниципальном образовании Пресненское в городе Москве по адресу: ул. М. Грузинская, д.29, д.29 стр.1, д.29 стр.3.

2.Собственникам помещений в многоквартирных домах при установке и последующей эксплуатации ограждающих устройств (2 шлагбаумов) обеспечить круглосуточный и беспрепятственный проезд на придомовую территорию пожарной техники, транспортных средств правоохранительных органов, скорой медицинской помощи, служб Министерства Российской Федерации по делам гражданской обороны, чрезвычайным ситуациям и ликвидации последствий стихийных бедствий, организаций газового хозяйства и коммунальных служб.

3.Рекомендовать уполномоченному лицу на представление интересов собственников помещений в многоквартирном доме по вопросам, связанным с установкой ограждающих устройств и их демонтажем, обеспечить передачу одного экземпляра брелока (иного устройства, телефонного кода и тп) для открывания ограждающего устройства (ограждающих устройств) в районную диспетчерскую службу ГБУ «Жилищник Пресненского района».

4.Направить настоящее решение главе управы Пресненского района города Москвы, выдать решение лицу, уполномоченному на представление интересов собственников помещений в многоквартирных домах по вопросам, связанным с установкой ограждающих устройств и их демонтажем.

5.Опубликовать настоящее решение в бюллетене «Московский муниципальный вестник» и разместить на официальном сайте www.presnyavmo.ru.

6.Настоящее решение вступает в силу со дня его принятия.

7.Контроль за выполнением настоящего решения возложить на депутата муниципального Собрания Грехову Т.А.



**Руководитель внутригородского
Муниципального образования
Пресненское в городе Москве**

П.П.Петров

ИНВЕНТАРИЗАЦИОННЫЙ ПЛАН

Исполнительная схема № 1:500
(на момент объекта благоустройства в эксплуатацию или составление паспорта)

Благоустройство дорожной территории

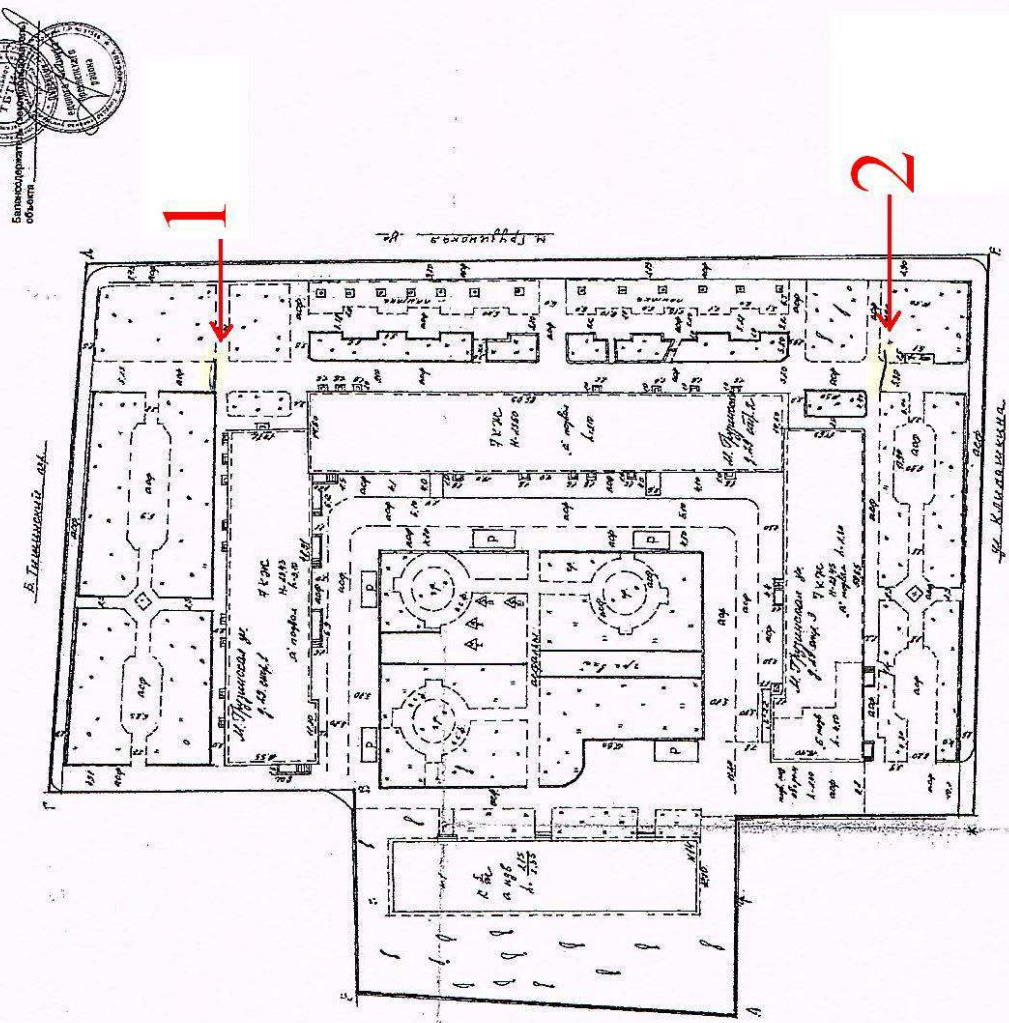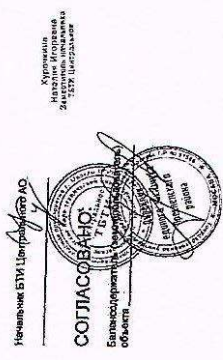


ПАСПОРТ № ЦАО