



МУНИЦИПАЛЬНОЕ СОБРАНИЕ
ВНУТРИГОРОДСКОГО МУНИЦИПАЛЬНОГО ОБРАЗОВАНИЯ
ПРЕСНЕНСКОЕ
В ГОРОДЕ МОСКВЕ

РЕШЕНИЕ

30.10.2014 № 46/22/494-МС

О согласовании установки ограждающего устройства (шлагбаума) на придомовой территории во внутригородском муниципальном образовании Пресненское в городе Москве по адресу: ул. Конюшковская, д. 26

В соответствии с Постановлением Правительства Москвы от 02 июля 2013 года № 428 - ПП «О порядке установки ограждений на придомовых территориях в городе Москве», рассмотрев протокол общего собрания собственников помещений от 23 сентября 2014 года,

муниципальное Собрание решило:

1.Согласовать установку ограждающего устройства (шлагбаума) на придомовой территории во внутригородском муниципальном образовании Пресненское в городе Москве по адресу: ул. Конюшковская, д. 26.

2.Собственникам помещений в многоквартирном доме при установке и последующей эксплуатации ограждающего устройства (шлагбаума) обеспечить круглосуточный и беспрепятственный проезд на придомовую территорию пожарной техники, транспортных средств правоохранительных органов, скорой медицинской помощи, служб Министерства Российской Федерации по делам гражданской обороны, чрезвычайным ситуациям и ликвидации последствий стихийных бедствий, организаций газового хозяйства и коммунальных служб.

3.Направить настоящее решение лицу, уполномоченному на представление интересов собственников помещений в многоквартирном доме по вопросам, связанным с установкой ограждающих устройств и их демонтажем, главе управы Пресненского района города Москвы не позднее 5 рабочих дней со дня его принятия.

4.Опубликовать настоящее решение в бюллетене «Московский муниципальный вестник» и разместить на официальном сайте www.presnyavmo.ru.

5.Настоящее решение вступает в силу со дня его принятия.

6.Контроль за выполнением настоящего решения возложить на Руководителя внутригородского муниципального образования Пресненское в городе Москве Петрова П.П., депутата муниципального Собрания Новикова Ю.В.

**Руководитель внутригородского
Муниципального образования
Пресненское в городе Москве**


П.П.Петров

главначертная улица в
 благоустроенное дворовой территории
 адрес Конюшковская ул 26
 Исполнитель Дробин
 Имя по учету земель.
 Дата составления: 15 мая 2006 г.

ИНВЕНТАРИЗАЦИОННЫЙ ПЛАН

Исполнительная съемка М 1:500
 (на месте входе объекта благоустройства в эксплуатацию или составлении паспорта)

| | |
|---|-------------|
| ЭКСПЛИКАЦИЯ объекта благоустройства (кв. м) | <u>2905</u> |
| Общая площадь в том числе: | <u>595</u> |
| ЗАСТРОЕННАЯ в том числе: | |
| под крышей | |
| стругие стены без учета взвешивания и вывешивания объекта под навесом | |
| НЕЗАСТРОЕННАЯ в том числе: | <u>2310</u> |
| Тротуар, дорожки | <u>1018</u> |
| площадь асфальта | <u>966</u> |
| прочие твердые | <u>52</u> |
| площади | <u>33</u> |
| ПРОЕДИННАЯ ЧАСТЬ в том числе: | |
| прочие | |
| площадь водосточных (атриума) | |
| площадь кровли кровельных деревянных галерей и прочих частей | |
| ПРОСЛАЖИВАНИЕ | |
| забор | |
| ОБОРУДОВАНИЕ в том числе: | |
| площадь | |

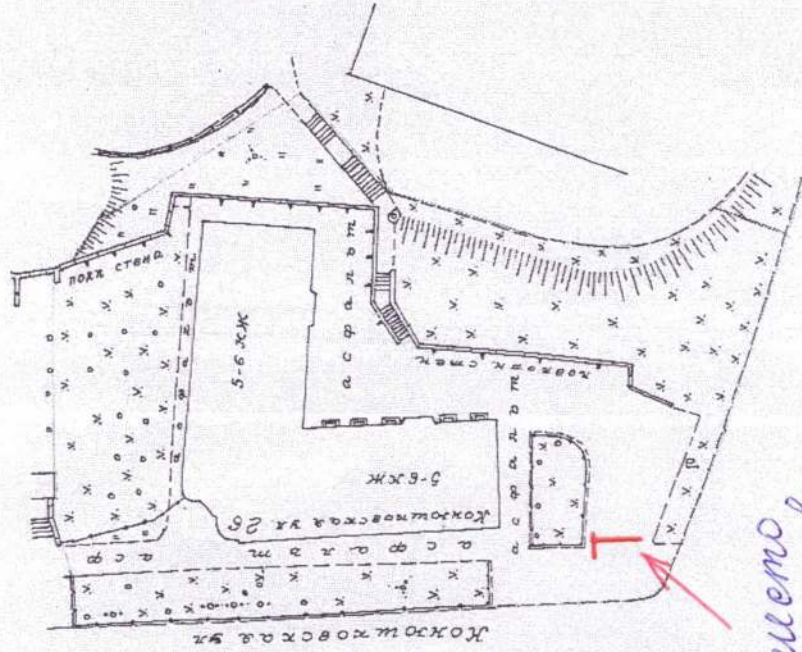

Приложение №1

861

М. П. Согласовано

Начальник БТИ Центрального АО
 Курочкина Наталья Игоревна
 заместитель начальника
 БТИ Центрального АО

СОГЛАСОВАНО

Балансодержатель объекта
С.А. Давыдов
 Москва Г.Р. № 2006-К
 Пресненского района

Центральное БТИ №3
 Москва Г.Р. № 2006-К
 Пресненского района